


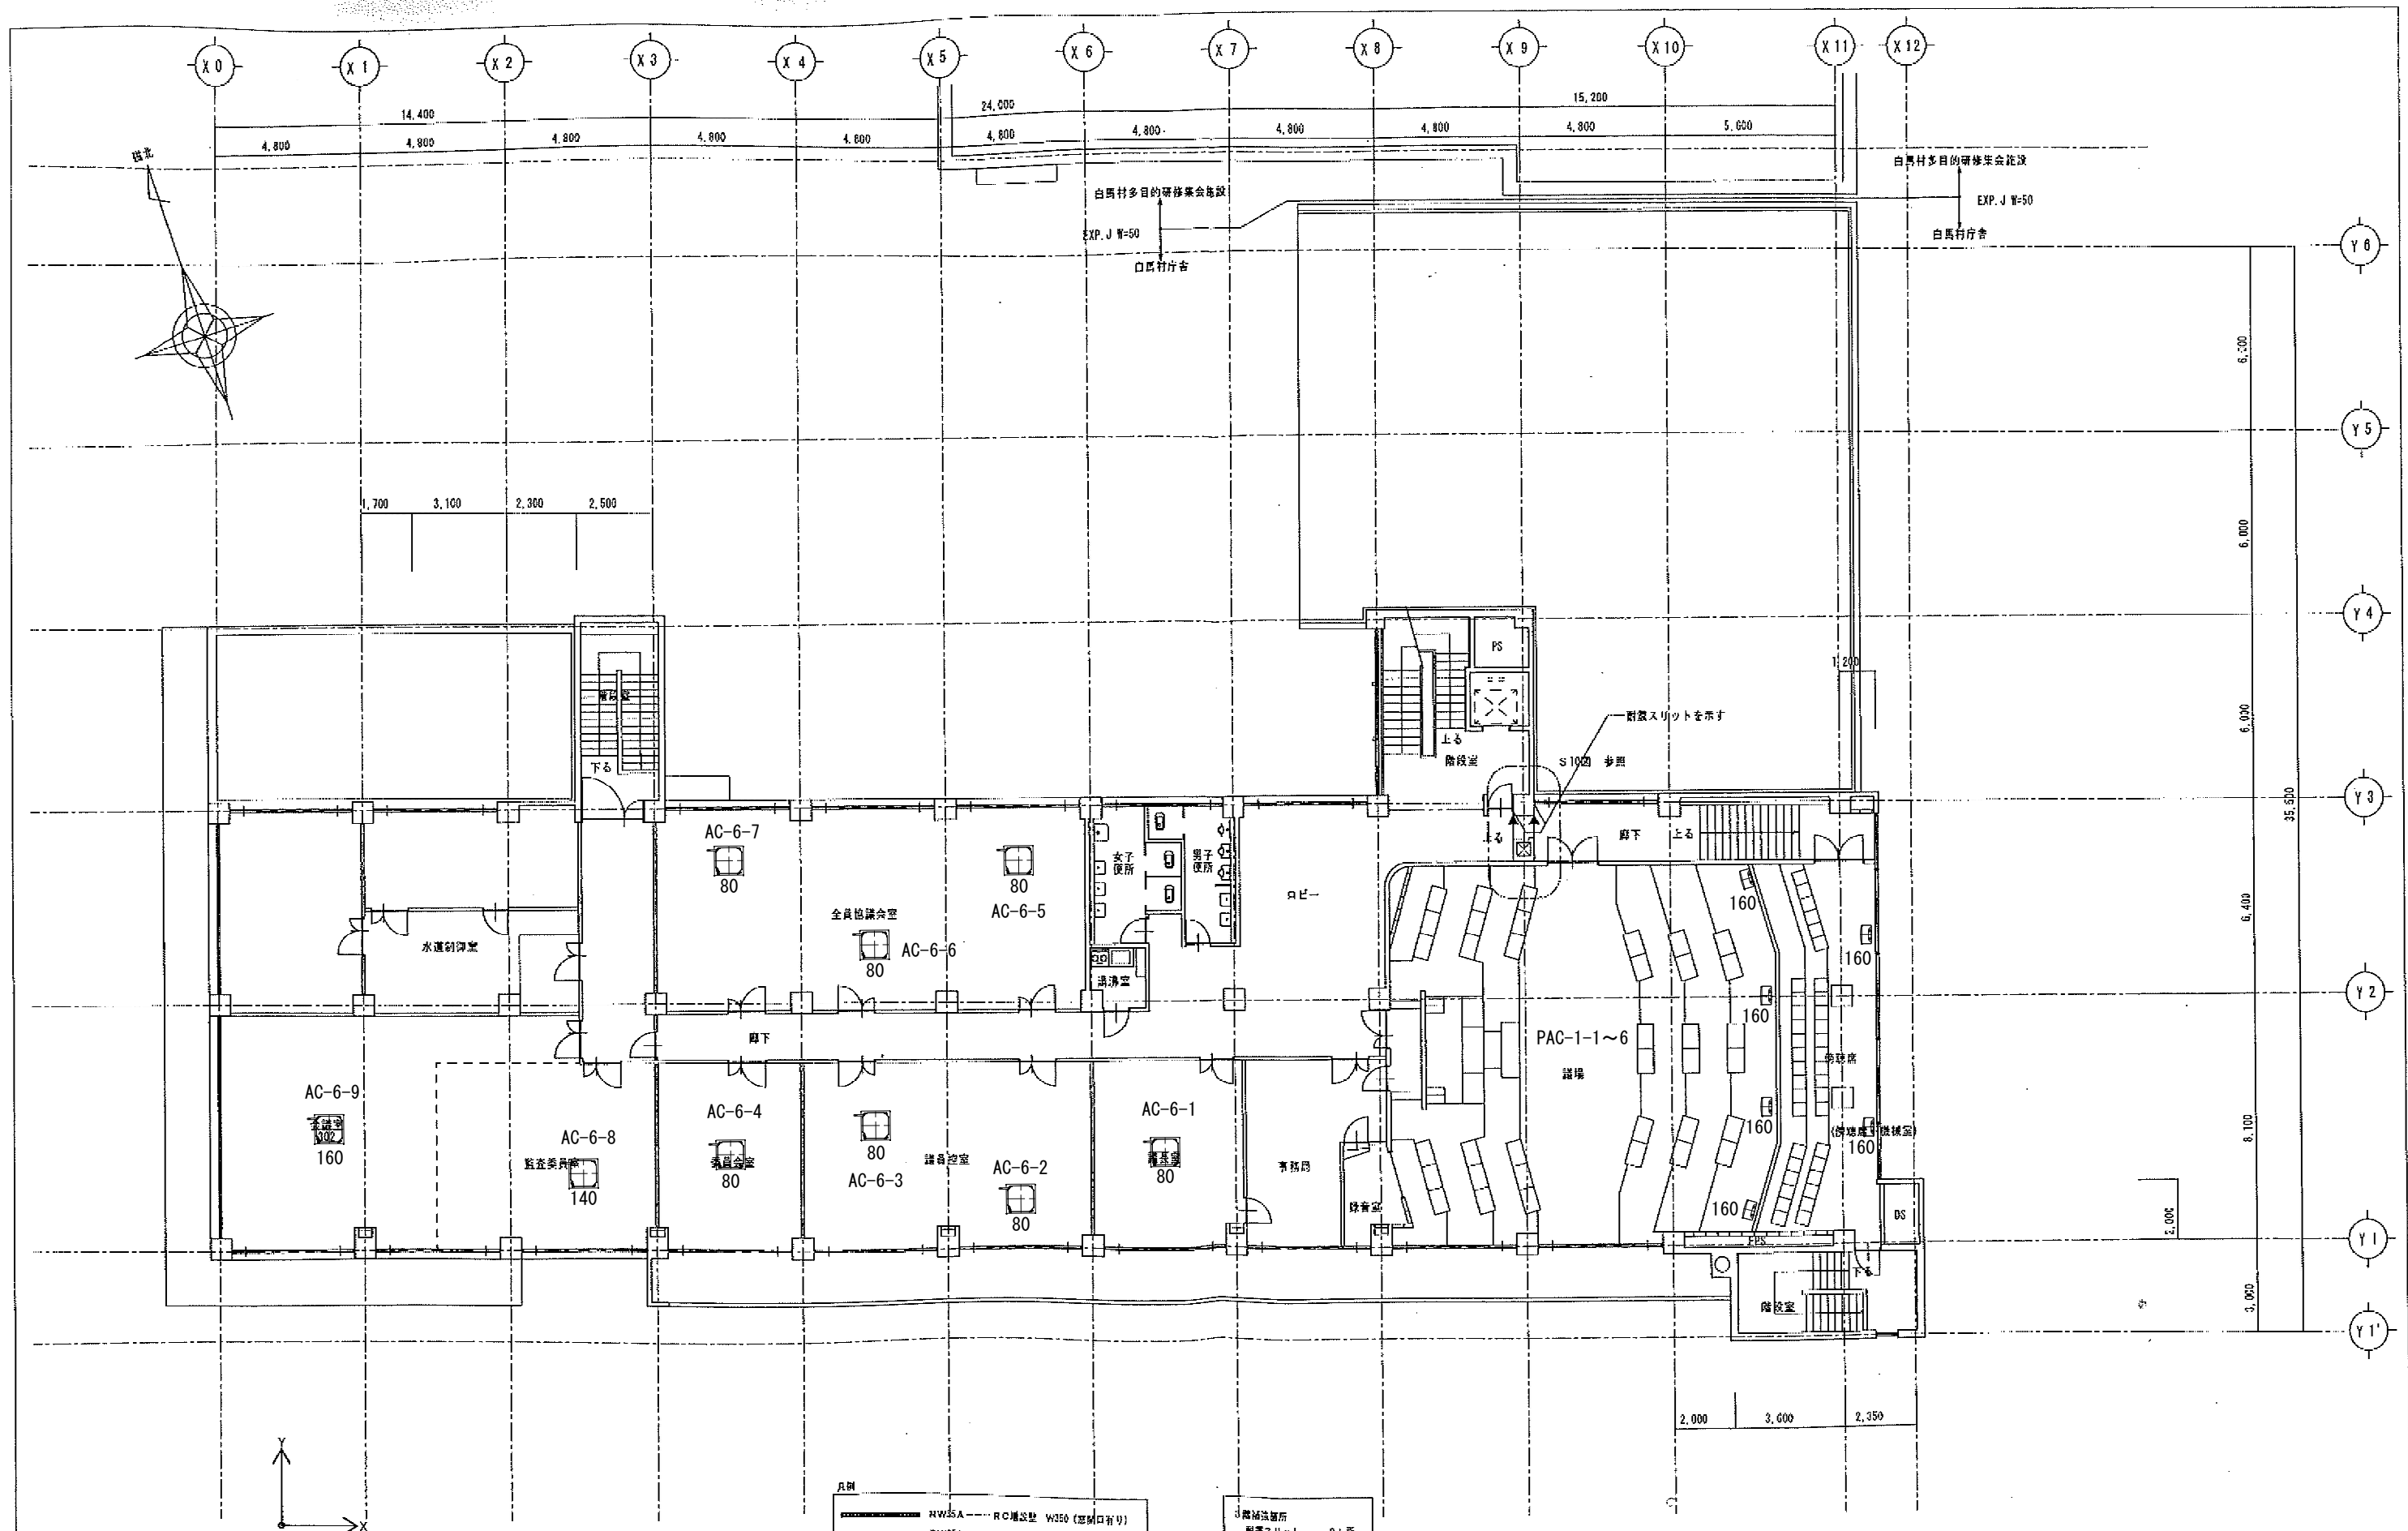

改修後（耐震スリット工事のみ）

- 凡例
- HW35A --- RC増設壁 W350 (窓開口有り)
 - HW35B --- RC増設壁 W350 (175mm有り)
 - HW30 --- RC増設壁 W300
 - KV20 K型ブレース (L=200×200×9)
 - ▲ 耐震スリット

設備設置所
耐震スリット --- 2ヶ所

完成図

訂正事項	年月日	訂正事項	年月日	ASUPIA 株式会社 アスピア	現場コード NO. 56100022	工事名 平成28年度 白馬村庁舎・多目的研修集会施設耐震補強工事	図面名称 3F 改修平面図	作成年月日 2017.02.28	監理員	図面作成者(歩) 代理人 田中	図面NO. VO-A03
								縮尺 A-1 : S=1/100 A-2 : S=1/200			