




現況・解体天井伏図 S=1/100

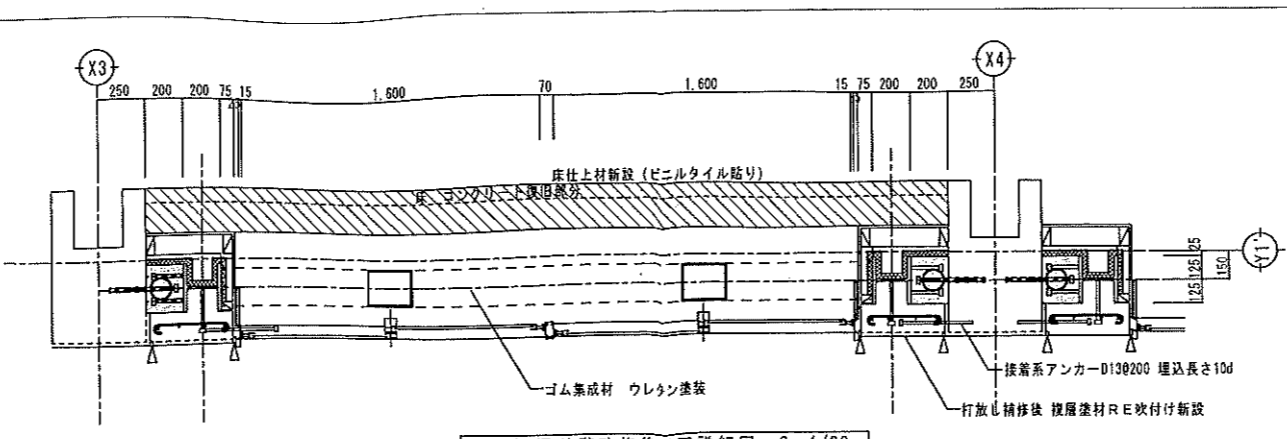


Y1' 通り階改修後平面詳細図 S=1/20

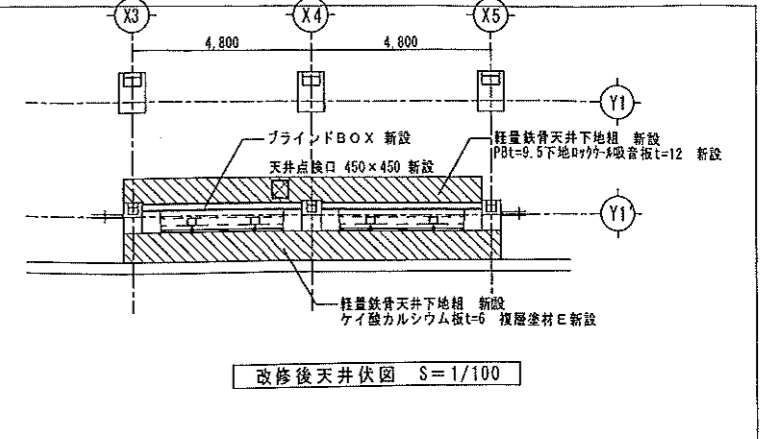


改修後天井伏図 S=1/100

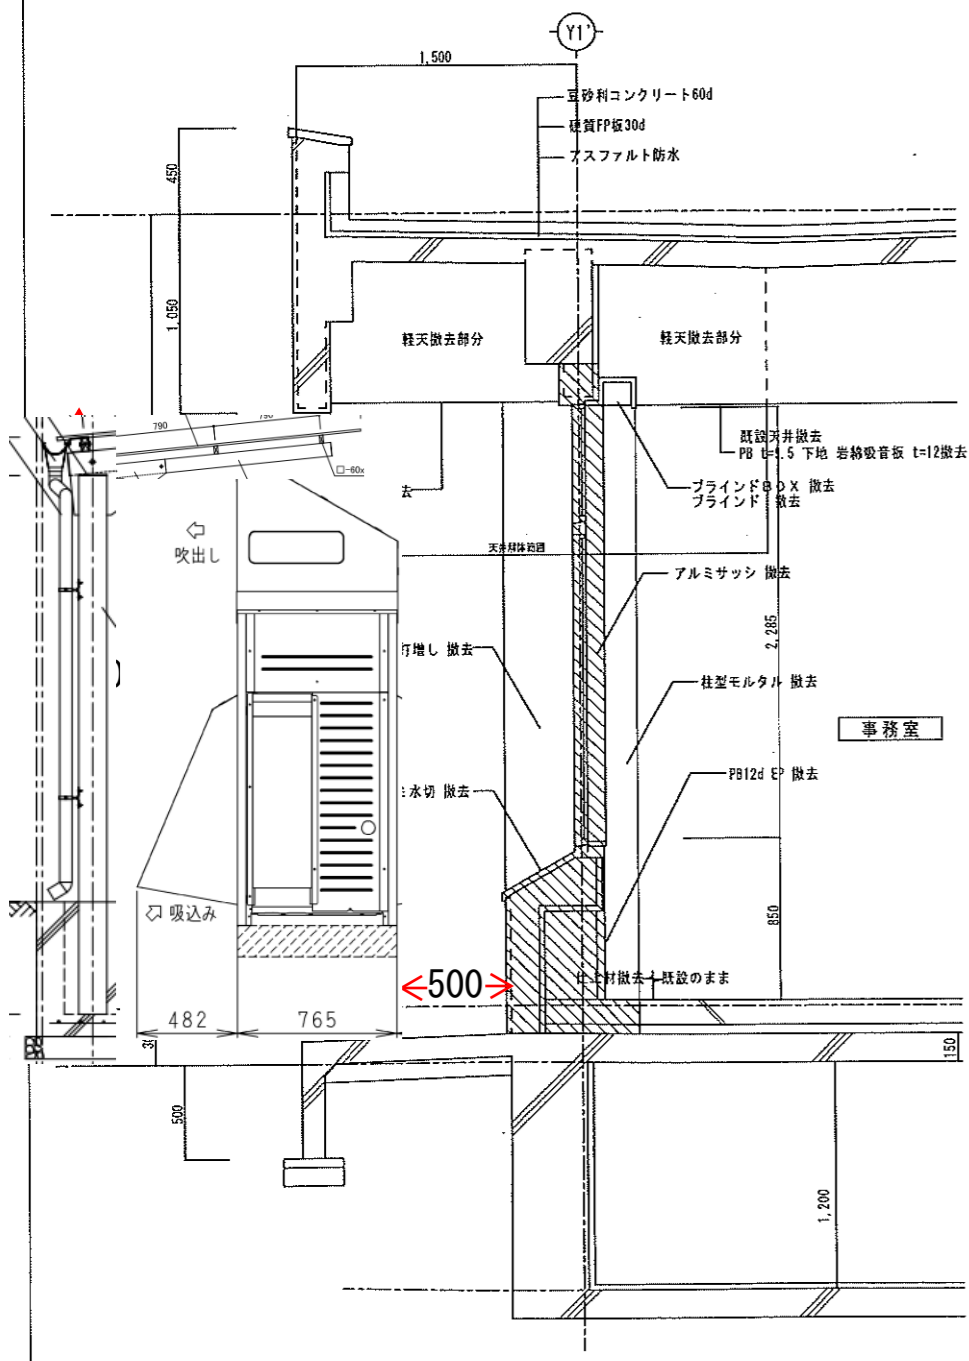

Y1' 通り現況・解体断面詳細図 S=1/20

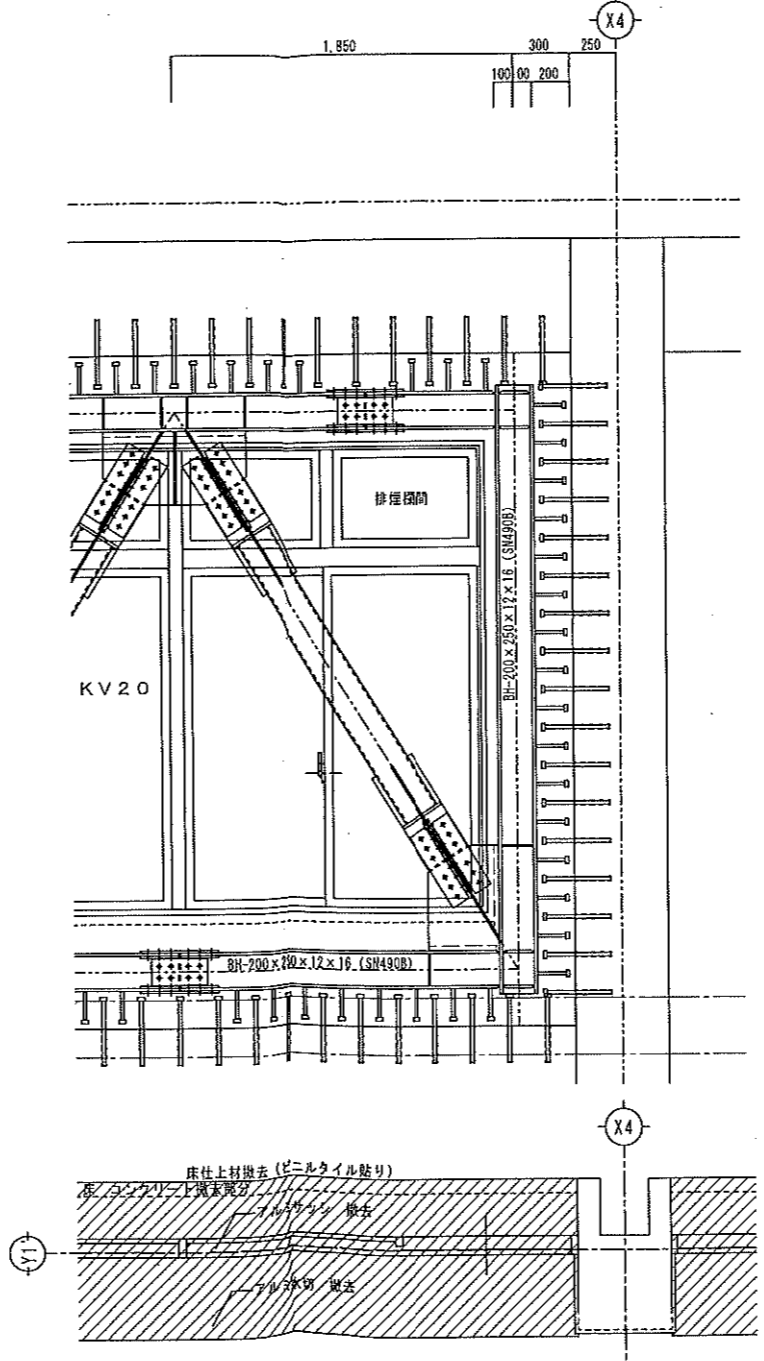


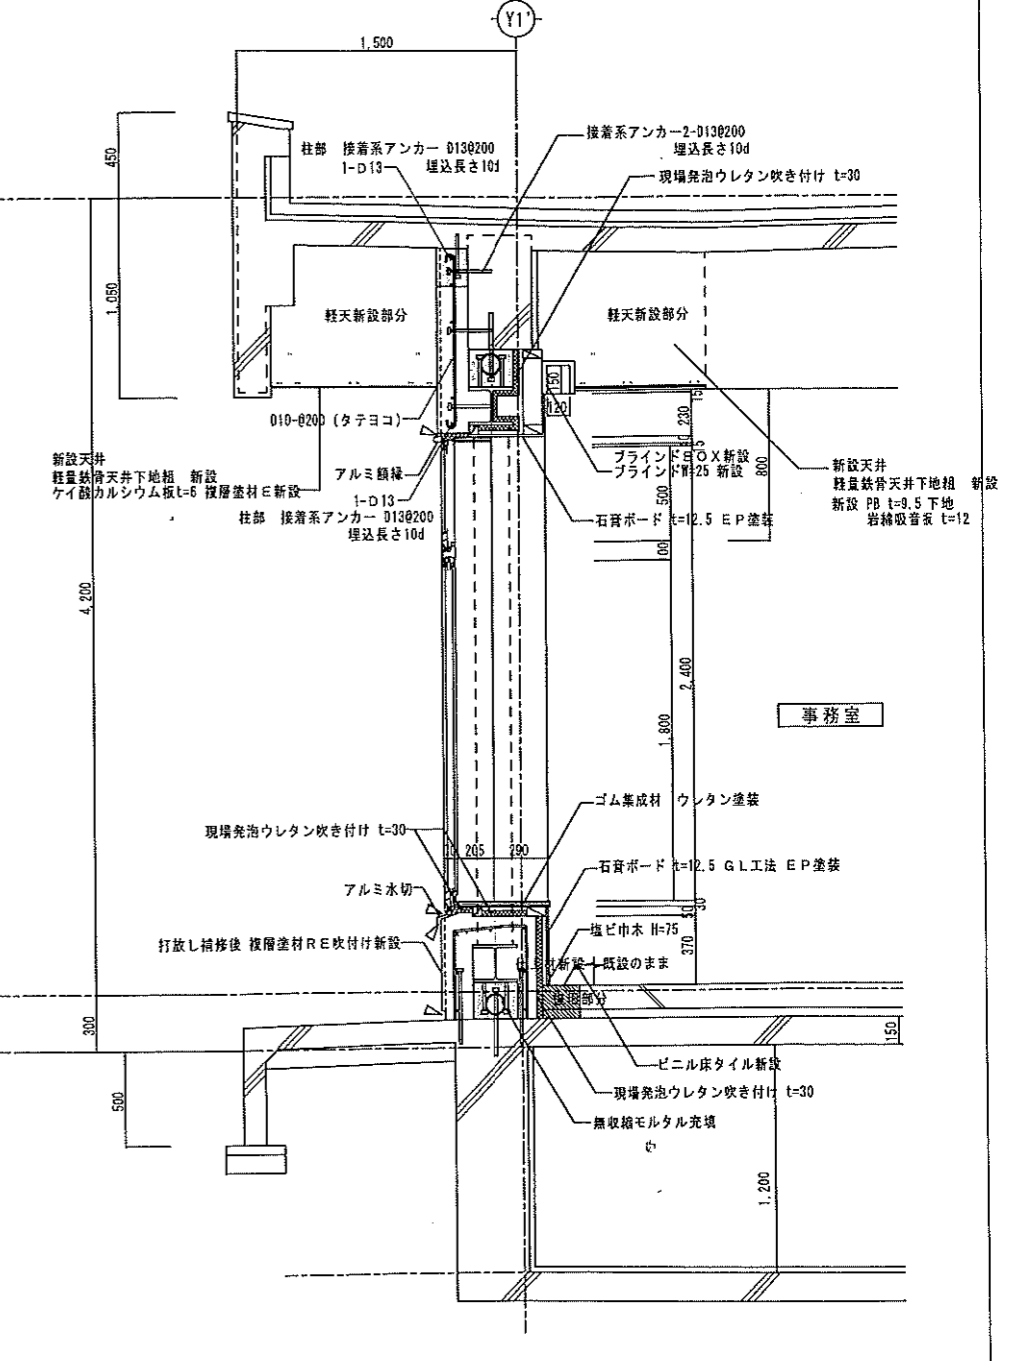

Y1' 通り改修後断面詳細図 S=1/20

完成図

※ 特記なき材料は全てJIS、JAS規格のF☆☆☆☆とする。

階	室名	床	巾木	壁	廻縁	天井	天井高	木部塗装 (特記なきもの)	備考
1	事務室	既存 ビニルタイル t=2.0 改修 ビニルタイル t=2.0	塩ビ巾木 H=75	既存 既設 柱 モルタル金ゴテ VP塗装 改修 既設 柱 モルタル金ゴテ EP塗装 新設壁 石膏ボードt=12.5 G.I.工法 EP塗装	塩ビ見切縁 塩ビ見切縁	既存 PBt=9.5下地 岩綿吸音板 t=12 改修 PBt=9.5下地 岩綿吸音板 t=12	CH=2,800	SOP塗	工事範囲 解体撤去 ブラインドBOX 新設 ブラインドW-25 新設

訂正事項	年月日	訂正事項	年月日

ひとに優しい未来を創る  
**ASUPIA** 株式会社 アスピア  
 ISO 9001・ISO 14001 認証取得企業  
 現得意NO 56100022

工事名  
 平成28年度  
 白馬村庁舎・多目的研修集会施設耐震補強工事

図面名称  
 1階 Y1' (X3~X5) 通り  
 改修詳細図6

作成年月日  
 2017.02.28  
 図尺  
 A-1: S=1/20  
 A-3: S=1/40  
 監理者  
 現場代理人  
 図面NO  
 VO-A16